

86/2024

### CONCEJO DELIBERANTE DE LA CIUDAD DE USHUAIA

#### Minuta de comunicación

En mi carácter de presidenta del Concejo Deliberante de Ushuaia y por mandato de las señoras y los señores concejales, tengo el agrado de dirigirme al señor intendente municipal, don Walter Vuoto, para que por su intermedio el Consejo de Planeamiento Urbano (CoPU) analice el Asunto 796/2024 del registro de nuestra Institución, mediante el cual el vecino Luis Héctor Val solicita una excepción a la dimensión de la ochava del edificio del Consejo Profesional de Ciencias Económicas, ubicado en la Parcela 09, Macizo 46, Sección B.

Por lo expuesto, le remito a usted copia del asunto de referencia, a los efectos que desde el mencionado Consejo se analice la factibilidad de lo solicitado por el vecino

Sin otro particular, lo saludo a usted muy atentamente.

MINUTA DE COMUNICACIÓN CD N.º 17 /2025.-

Verónica Maestro

DADA EN LA SEGUNDA JORNADA DEL DÍA 13/05/2025; CORRESPONDIENTE A

LA TERCERA SESIÓN ORDINARIA DE FECHA 08/05/2025.-

Yiceintendenta Gabriela MUÑIZ

Presidenta Concejo Deliberante Us CARID.

#### Presidenta del Concejo Deliberante de Ushuala

Ushuaia 22 de Agosto de 2024

MAN SA DE ENTRADA LEGISLATIVA
ASUNTOS INGRESADOS

umero.

Birado

lecibido.

Dra. Gabriela Muñiz Siccardi

S / D

Me dirijo a usted en mi carácter de Profesional interviniente en el edificio propiedad del Consejo Profesional de Ciencias Económicas de la ciudad de Ushuaia ubicado en Calle Tekenika 392 para que se considere y solucione un inconveniente surgido en la ochava del mismo.

**INFORME TECNICO** 

EDIFICIO: CONSEJO PROFESIONAL DE CIENCIAS ECONOMICAS

Nomenclatura Catastral: Sección B, Macizo 46, Parcela 09

Ubicación: Calle Tekenika 392

Plano conforme a Obra

#### Breve reseña

El Consejo Profesional de Ciencias Económicas es propietario del terreno en la esquina de Tekenika y Ascasubi de esta ciudad. Allí funcionaba la sede seccional Ushuaia en una vivienda particular adaptada a tal fin.

En el año2018 la Comisión Directiva decide emprender un proyecto con un nuevo edificio que se terminó de construir durante buena parte de la pandemia y que finalmente pudo inaugurarse oficialmente el 26/11/2021.

A los fines de una mejor propuesta Edilicia y funcional se resolvió demoler la vivienda existente en su totalidad.

Se presento la documentación de planos oportunamente a la Dirección de Obras Privadas con la observación que según lo dispuesto en el art. III.4.1.5 del Código de Planeamiento Urbano la ochava debe tener una medida de 6m.

Este hecho implicaba rehacer el cálculo de Estructura y Memoria ya presentados, modificar la escritura de la propiedad (ya que la misma perdería unos metros) y presentar un nuevo certificado de Deslinde y Amojonamiento.

concejo Deliberante Ushuair

A:RLZ Dalaria Abelen Legistación Legistación Laccio Deliberante Ushuaia

nela MUÑIZ SICCARU

esidenta liberante Ushuaia

. iceil

El retraso en el inicio de Obra, más la inflación en el año 2020 que ya estaba ocasionando ajustes económicos en el gasto inicial estipulado de construcción, la Comisión Directiva en conjunto con el profesional actuante evaluaron continuar con la construcción del edificio.

A los fines de poder contar con el Plano Conforme a Obra definitivo del edificio es que solicitamos al Concejo Deliberante de la Ciudad otorgue excepción a la dimensión de la ochava, conforme las medidas establecidas en el Certificado de Deslinde y Amojonamiento correspondiente.

#### Pedido de Excepción:

Este pedido se basa en :

1º El edificio cumple con todos los parámetros e indicadores urbanísticos vigentes para la zona.

2º El criterio de aplicar una dimensión mayor a la ochava para mejorar la visualización vehícular en el cruce de calles sería realmente comprobable si en el resto de las ochavas del barrio se cumpliera con esta medida. Entendemos que esto sería factible en nuevas urbanizaciones.

Se adjunta:

Certificado de Deslinde y Amojonamiento

Imágenes del edificio a nivel peatonal

Secretaria Legislativa oncejo Deliberante Ushuaia uitendenta Gabriela MUÑIZ SICCARDI Presidenta Conceio Deliberante Ushuaia

2901614740 arglual@yahooram.ar



# Servicio de Agrimensura

Mestor W. Ceballos

CUIT. Ingr. Brutos 20-13013136-1 102070/6

ARCENTINA

Soto esquina Coronado

Telefono Celular:15615891 Telefono y Fax: 02901 - 437044


IVA Responsable Inscripto

E-MAIL: s-agrimensura@uolsinectis.com.ar Web: http://cyberush.com.ar/s-agrimensura

## Certificado de Beslinde y Amojonamiento

SE CERTIFICA: que se ha procedido a replantear y colocar todos los mojones que se indican en el Plano de Mensura T.F. 1-7-71 correspondientes a la Parecela 9 del Macizo 46 de la Sección B , realizando operaciones que son de practica en Agrimentura de acuerdo al Reglamento Nacional de Mensura (Decreto Nac. Num. 10.028/57).-

Las referencias utilizadas, las señales y mojones colocados, responden en un todo de acuerdo a los artículos  $150\ y\ 170$  de la reglamentación ya citada.

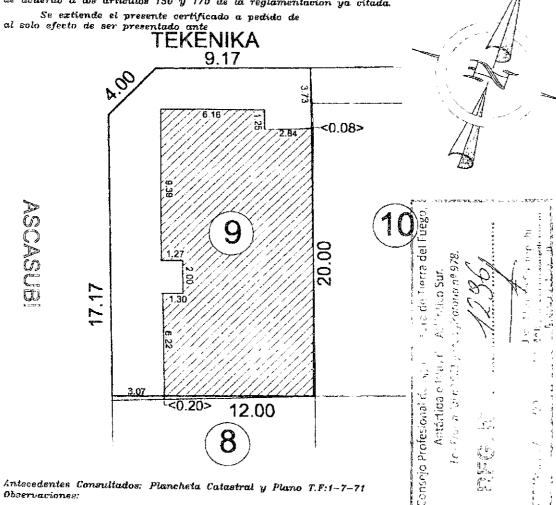

Observaciones:

USHUAIA, Abril 2016 *Lugar y Fecha* 

estto del Profesional

Secretaria Legislativa ioncejo Deliberante Ushuala ta Gabriel

Concelo Deliberante Usiniaia

