Yora Agregor a Assemto 78/23

CONCEJO DELIBERANTE USHUAIA
MESA DE ENTRADA LEGISLATIVA
ASUNTOS INGRESADOS

Fecha: 0.7 A60, 2029 s. 13:13

Numero: 40.3 Fojas: 4

Expe. N°
Girado:
Recibido:
JEREZ Psissa Ayelen

Logislación

Concejo Deliberante Ushuaia

Ref.: Obra Ampliación y Obra Nueva (Vivienda y oficinas) Domicilio: Salvador Dalí N° 1949 – Ushuaia. (Sección J - Macizo. 10 –

Parcela 9)

Ushuaia, 25 de julio de 2023

Señor Presidente C.D. Don Jean Corlo Pino. S/D

De mi mayor consideración:

Tengo el agrado de dirigirme a usted, a fin de solicitar se exceptúe del cumplimiento del Art. V.3.2. Retiro de frente obligatorio: C. P. U., el cual se transcribe a continuación:

Para las arterias circulatorias especificadas en el Plan Director, tal como se indica en el Plano de TRAMAS CIRCULATORIAS, los retiros mínimos exigidos respecto a la línea municipal se cumplirán en todo el ancho del predio con un mínimo de 3,00 m.

En los lotes esquinas de ancho menor a 15,00 m. y/o superficie menor a la establecida según zonificación, y con exigencia de retiro en ambos frentes, se cumplirá con el retiro mínimo de 1,50 m. en ambos lados. En los lotes en esquinas de lado mayor a 15,00 m. y con más de dos frentes a calle, se exigirá cumplir con el retiro obligatorio de 3,00m sobre la vía circulatoria principal, en uno de sus lados y con el retiro mínimo de 1,50 m en los otros lados.

Dicho requerimiento se fundamenta en que este año tomé conocimiento por el Certificado de deslinde y amojonamiento nuevo realizado, que la construcción de obra nueva ejecutada mediante expte 445/2010 provisorio se encuentra sin visados ni aprobaciones.

Cabe mencionarse que, en el año 2010, encomendé el proyecto y la construcción de los trabajos de ampliación y obra nueva de mi propiedad al profesional MMO VELEZ JUAN MIGUEL RPC 281, quien comenzó con los trabajos al contar con el permiso de obra otorgado por la Municipalidad de Ushuaia.

A la fecha la obra se encuentra finalizada, sin contar con planos aprobados, y verificándose modificaciones al proyecto original que fuera presentado por el profesional mencionado anteriormente. Es de destacar que la obra al inicio tenía una zonificación determinada y luego, antes de finalizar la obra cambió a la actual zonificación y el profesional abandonó el proyecto. Todos los frentes de los vecinos sobre la calle Salvador Dalí, corresponden a la zonificación anterior a la actual, adjunto fotos.

Por todo lo expuesto y teniendo en cuenta que a la fecha la construcción se encuentra realizada sin visados ni aprobaciones, es que solicito se exceptúe del cumplimiento del C. P. U., a fin de poder concluir con la tramitación de aprobación del Conforme a Obra y obtener el final de obra. La nomenclatura de mi terreno es Parcela 09, Macizo 10, Sección J.

Asimismo se informa que para cerrar el expediente y poder obtener el final de obra, se ha encomendado la tarea al profesional M.M.O. OBANDO José Hernán Mat. Prof. 3071, RPC 95.

Sin otro particular, esperando una respuesta favorable, saludo a usted muy atentamente.

Ivon Tilleria DNI. 23.297.497 CEL 2901604844

Ref.solicitud de excepción rde expte. 445/2010

SEÑOR CONCEJAL

CONCEJO DELIBERANTE DE LA CIUDAD DE USHUAIA

DN. RICARDO GARRAMUÑO

S / D

Tengo el agrado de dirigirme a Usted, con la finalidad de detallarle los ítems para solicitar la excepción al CODIGO DE PLANEAMIENTO URBANO (ORD.MUN.2139. TEXTO ACTUALIZADO ORD.MUN.4926) de mi propiedad denominada catastralmente como: Sección J, Macizo 10, Parcela 9, para poder acceder al FINAL DE OBRA.

- VII.1.2.1.2 R2: RESIDENCIAL DENSIDAD MEDIA/BAJA Indicadores Urbanístico: Retiro Frontal
 3.00m
- < V.3.6.1. RETIRO FRONTAL "Sobre el retiro de frente obligatorio se permitirá construír el hall frio, de superficie máxima de 3,00 m2, a una distancia de 1.50 m de la línea municipal (...)." (Superficie que invade Hall Frio sobre retiro frontal obligatorio = 0,68 m2, según croquis y Certificado de deslinde y amojonamiento.
- V.3.2.Retiro de Frente Obligatorio: Para las arterias circulatorias especificadas en el Plan Director, tal como se indica en el plano de TRAMAS CIRCULATORIAS, los retiros mínimos exigidos respecto a la línea municipal se cumplirán en todo el ancho del predio con un mínimo de 3.00 m. En este caso los departamentos construidos, con frente hacia calle Salvador Dalí, invaden el retiro frontal obligatorio y ochava respectivamente en una superficie = 31,09 m2, según se indica en croquis y Certificado de deslinde y amojonamiento.
- Muro medianero "a demoler" sobre calle Salvador Dali (indicado en croquis y Certificado de deslinde y amojonamiento).
- Murete de cerramiento invade ochava (indicado en croquis y Certificado de deslinde y amojonamiento).

Sin otro particular, saludo a Usted atentamente.

TILLERIA IVON ELIZABETH

DNI 23.297.497

CEL. 2901604844


ivontlle10@gmail.com

CERTIFICADO DE DESLINDE Y AMOJONAMIENTO

El Agrimensor que suscribe, Juan Carlos Rühle, Matrícula Nac. N°3020 - CPATDF N°7, con domicilio en Rivadavia Nº 163 de la ciudad de Ushuaia, certifica que a pedido de --- procedió a amojonar mediante IVON TILLERIA Salvador Dalí N'1949 individualizado catastralmente por la siguiente nomenciatura:

PARCELA 9 — MACIZO 10 — SECCIÓN J — Dto. USHUAIA.

Las referencias utilizadas, las señales colocadas y las dimensiones verificadas se indican en la descripción gráfica que sigue:

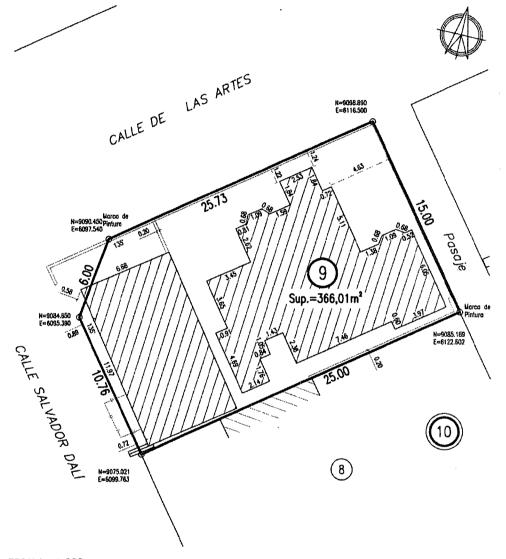

ESCALA 1: 200

REFERENCIAS:

- EHC Estaca de Hierro Colocada
- EHE Estaca de Hierro Existente

Sup. Cubierta Construida

Antecedente Consultados:

1-21-93 Plano de Mensura TF

Referido a la red planimétria de Ushuaia.-

Lugar y Fecha: Ushuaia, 10 de Febrero de 2023

Consejo Profesional de Agrimensura de Tierra del Fuego, Antártida e Islas del Atióntico Sur. Ley Provincial nº 961 y modificatatio nº 978.

REG. Nº 1- 6934

16 FEB. 2022

Graciela Susana Burth FECHA: //20... Agrimensora Nasional FIRMA: Mai. C.P.A.T.D.F. N° 31.

UAN CARLOS RÜHLE AGRIMENSOR MATRICULA CPATDF 7 - CPAJN 3020 RIVADAVA 163 - USHUALA - TIERRA DEL FUEGO

